

104
T1-50,00 -339.3-
-357.2- 105
WA140-36,00

Gemeinde Unterdietfurt
Gemarkung Unterdietfurt

Gemarkung Hammersbach
Stadt Eggenfelden




Anlage 14.1
Blatt 33A/56

380-kV-Leitung Altheim - Matzenhof
Teilabschnitt 2 : 380-kV-Ltg. Adlkofen-Matzenhof B152


Grunderwerbsplan

Mast Nr. 104 - Mast Nr. 105

Deckblatt

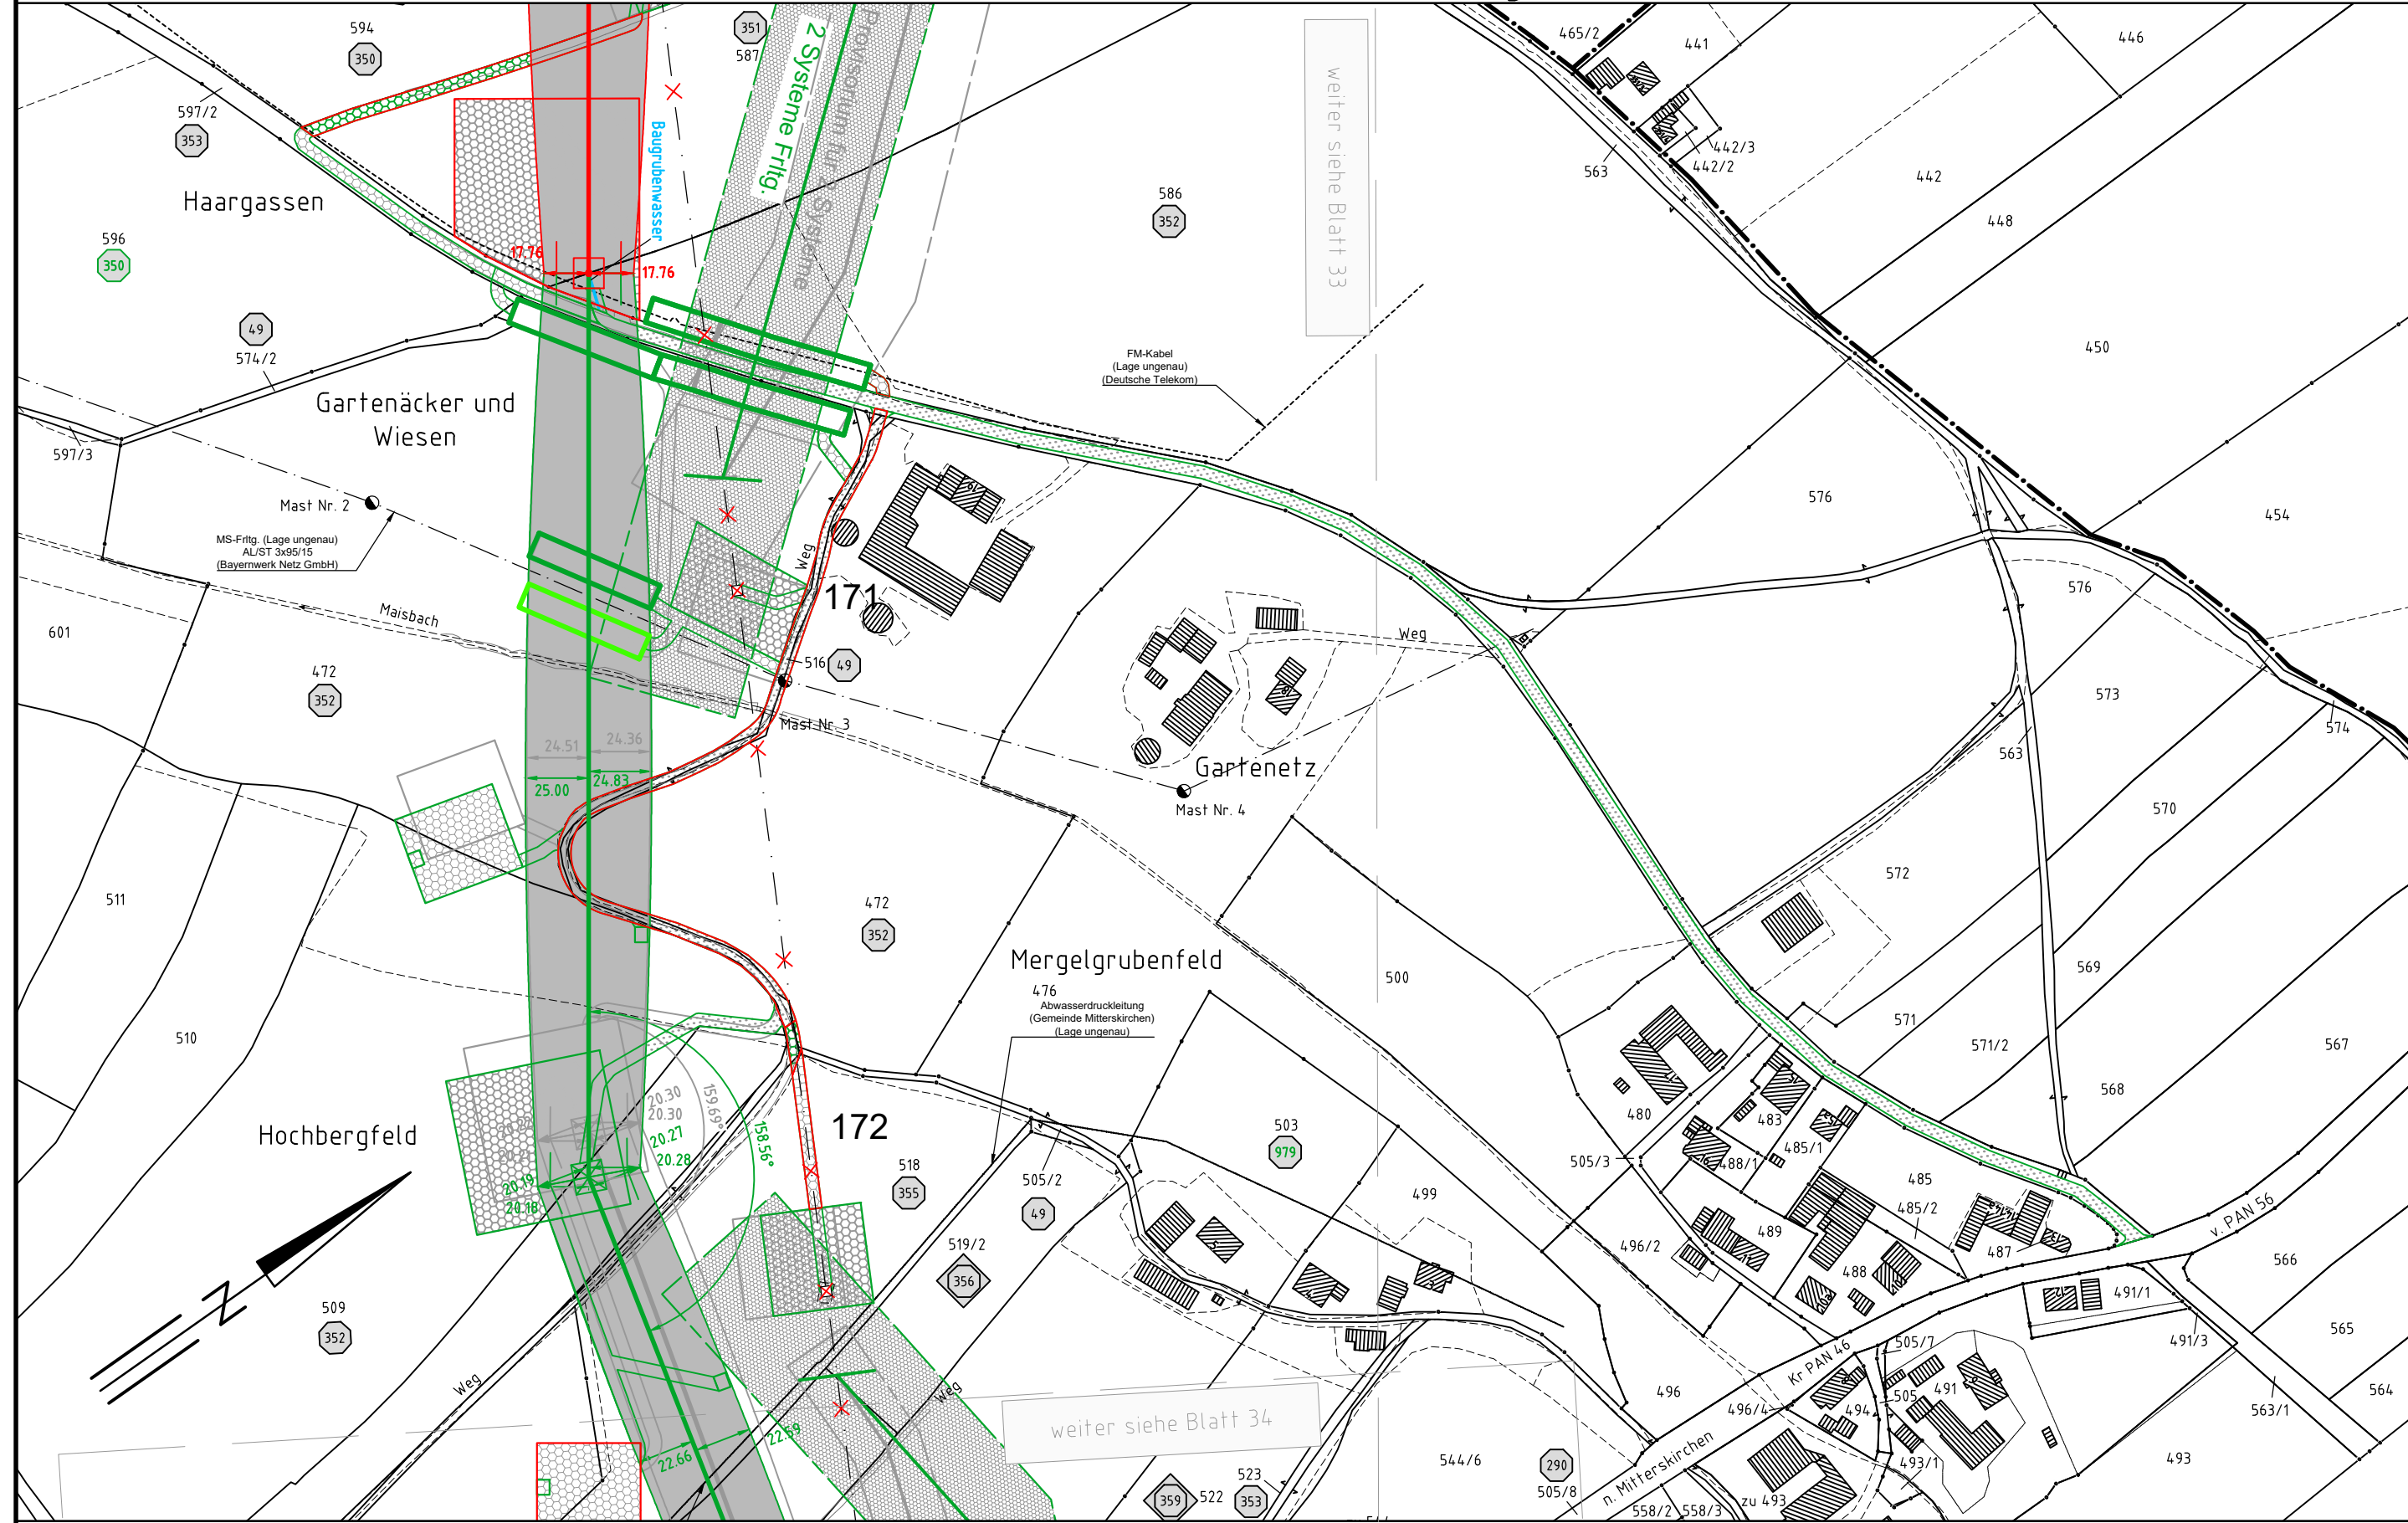

Legende:

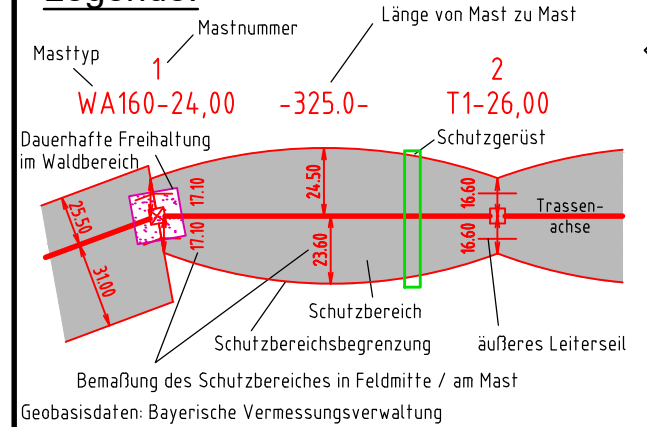

- Eigenümer Schlüsselnummer:**
- 1: Eigentümer Schlüsselnr. zu entlastende Fläche
 - 37: Flurstücksnummer
- Grenzen:**
- Land: [Symbol]
 - Kreis: [Symbol]
 - Stadt/Gem./Markt: [Symbol]
 - Gemarkung: [Symbol]
 - Flur: [Symbol]
 - Flurstück: [Symbol]
 - Flurbereinigung: [Symbol]
- Other symbols:**
- [Symbol] vorübergehende Beanspruchung
 - [Symbol] Mastzufahrt temporär
 - [Symbol] Mastzufahrt dauerhaft
 - [Symbol] Abspannmast
 - [Symbol] Tragmast
 - [Symbol] Rückbau Hoch- u. Mittelsp.-Ltg.
 - [Symbol] Freileitungsprovisorium/ Baueinsatzkabel
- Color codes:**
- [Red line] Antrag weiterhin gültig
 - [Green line] Antrag geändert
 - [Green line] Deckblatt Neuer Stand

Planfeststellungsunterlage

Aufgestellt Bayreuth, TenneT TSO GmbH
-08.01.2018
12.08.2022
i.V. gez. Thomas Ehrhardt-Unglaub i.A. gez. Dirk Daßler

		Maßstab 1 : 2500	Einheit Meter
	Datum	Name	
	Bearb. 20.12.2017	Chapman	
	Gepr. 20.12.2017	Temmeyer	
	Norm		
	Servicebereich CeGIT		
Zust.	Änderung	Datum	Name Urspr.:

Landkreis Rottal-Inn
Regierungsbezirk Niederbayern

Gemarkung Mitterskirchen
Gemeinde Mitterskirchen