



Längsschnitt Mitternacher Ohe bestehend M = 1 : 1000/100

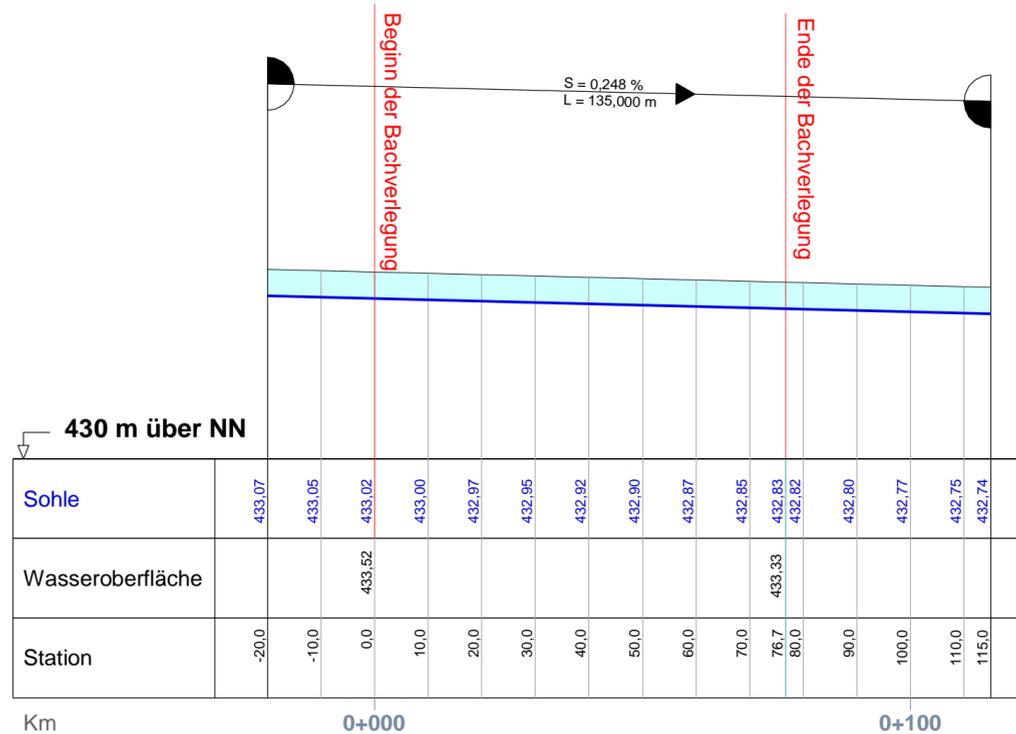

Längsschnitt Mitternacher Ohe neu M = 1 : 1000/100

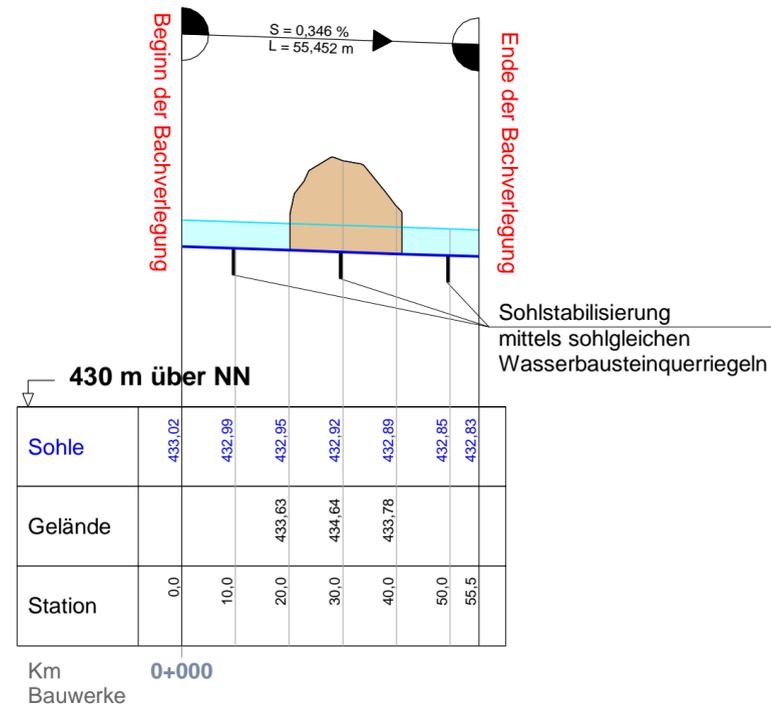

Deckblatt vom 31.10.2019

Bau-km 0 + 000 bis Bau-km 0 + 591,49 (KV)
 Bau-km 0+000 (KV) bis Bau-km 0+160
 B 85_2760_0,66 bis B 85_2740_1,10

Staatliches Bauamt Passau
 Passau, den 31.10.2019


B. Wufka, Bauberrat

mit Roteintragung(en)


Nr.	Art der Änderung	Datum	Name
1	neue Trassierung, Kreisverkehr	März 2019	Maier

siehe A 3.7.2!

Lageplanausschnitt M = 1 : 1000

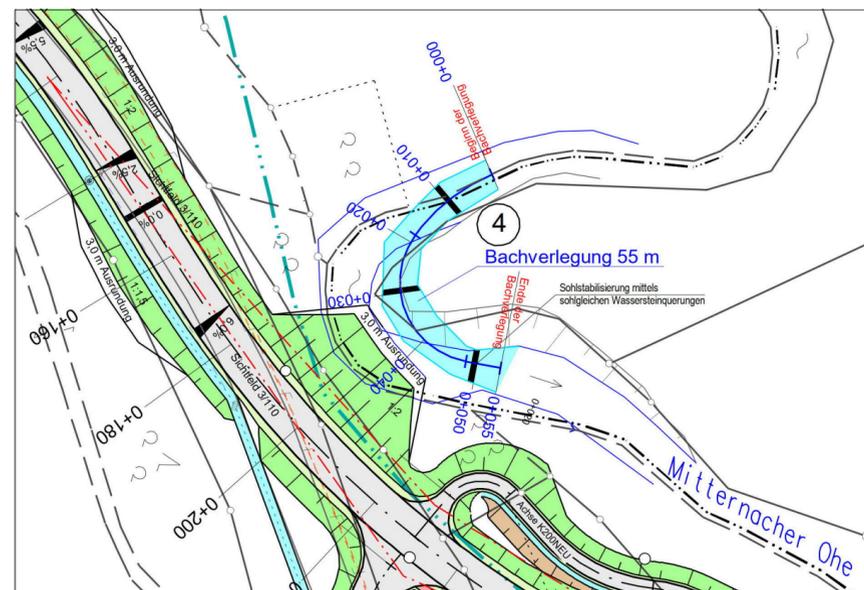

Querschnitt Mitternacher Ohe neu M = 1 : 100

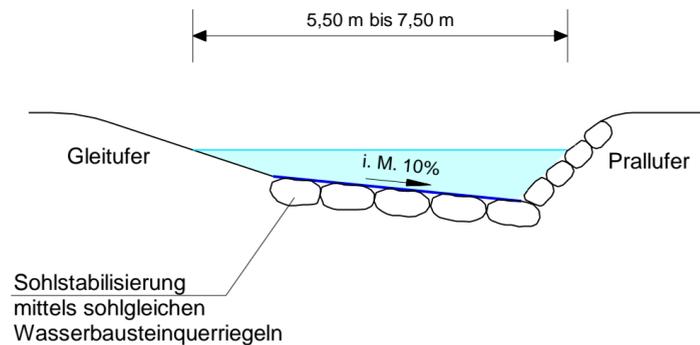

Freistaat Bayern Staatliches Bauamt Passau <small>Am Schandl 2, 94032 Passau, Tel. 0851/5017-01, Fax 0851/5017-1099, E-Mail: poststelle@stbapa.bayern.de</small>	Unterlage	13.3	
	Blatt Nr.		
	Datum	Zeichen	
Planfeststellung	bearbeitet	April 2015	Königseder
B 85 Ausbau nördlich Eberhardsreuth und Erneuerung der Ohebrücke Bau-km 0 + 000 bis Bau-km 0 + 790 B 85_2760_0,66 bis B 85_2740_1,03	gezeichnet	April 2015	Königseder
	geprüft	Mai 2015	Berzl/Maier
	Höhenpläne/Lageplanausschnitt Verlegung der Mitternacher Ohe Maßstab 1 : 1000/100		
Aufgestellt: Passau, den 19.01.2016 Staatliches Bauamt gez. Berzl Bauberrätin	Festgestellt gem. § 17 FStrG durch Beschluss vom 06.04.2020 Nr. 32-4354.21-52/B85 Regierung von Niederbayern Landshut, 06.04.2020 gez. Kiermaier Regierungsdirektor		
Projekt: Gumpenreit		Datei: P:\B85\Gumpenreit\Unterlage13-3_D.sda	
Geobasisdaten: © Bayerische Vermessungsverwaltung (Darstellung der Flurkarte als Eigentumsnachweis nicht geeignet)			