Anzeige für N	liederfre	quenzanlagen						
für Vermerk de	er Behör	de						
An die zuständige Behörde					Betreiber			
Regierung von Niederbayern Sachgebiet 21 Regierungsplatz 540 84025 Landshut					TenneT TSO GmbH Bernecker Straße 70 95448 Bayreuth  Az.			
Anzeige e	einer N	Niederfrequ	ienzanla	ige (50	Hz, 16 2/3 Hz)			
gem. § 7 Abs.	2 der Se	echsundzwanzig	sten Verordn	nung zur	Durchführung des Bu	ndes-		
Immissionssch	nutzgese	tzes (Verordnur	ıg über elektı	romagne	tische Felder - 26. Blr	mSchV)		
					Zutre	effendes bitte	ankreuzen	
Art der Anl	age	Freileitung		Elel	ktroumspannanlage			
		Erdkabel						
Neuerrichtung					iche Änderung	$\boxtimes$		
Standardan	lage [	Bez	eichnung de	er Stand	ardanlage*)			
voraussichtlicher Termin der Gegensta Inbetriebnahme				ınd der w	resentlichen Änderu	ıng		
Standort de	<u>r Anlage</u>	e (PLZ, Ort, gg	<u>r. Straise, H</u>	<u>tausnum</u>	mer, Flurstück, Beb	<u>bauungspian)</u>		
		andshut /Krefsbach, Flur		mmer 7	40			
Identifikation	nsnumm	ner/ Anlagenbe	zeichnung	des Beti	<u>eibers</u>			
	_	Altheim – Ma <sup>.</sup> 380-kV Leitui		n – Adll	kofen, B151			
Die heigefüg	ten Anla	agen sind Best	andteil diese	er Anzei	ae			
Ort, Datum					erschrift/ Stempel			
Anlagen:		Datenblatt Mastbilder Lageplan mit Übersichtspla		erforderli	ch)			

<sup>\*)</sup> nach den durch den Betreiber vorgelegten Standardunterlagen

# Datenblatt zur geplanten 380-kV Leitung Altheim – Matzenhof, Teilabschnitt 1: 380-kV Leitung Altheim - Adlkofen


Berechnung	sspannfeld	: Mast 8 –	Mast 9		
380-kV-Leitu			ng des Betreiber	٥)	
(identifikations)	iummei/Aniag	enbezeichnui	ng des betreiber	5)	
Typ der Freil	<u>eitung:</u>	50 Hz		16 2/3 Hz	
		<u>Übertragı</u> Verteilung	<mark>ungsleitung</mark> gsleitung		
	Mast 9; Wink	elabspannn	5,0) / Gestänge nast (WA160-2 5,0) / Gestänge	<del>7,0) / Gestänge</del> [	<del>)-2-D-2013.1</del>
(schematische	Mastbilder s	ind auf der ı	nachfolgenden	Seite beigefügt)	
Höchste betr	riebliche Ar	nlagenaus	lastung: 420	<u>kV</u>	
Aufgelegte Sp	oannungssy	steme – ge	pl. Zustand		
Nennspannun	ıg:				
	System 1: System 2:				
Begrenzung d	les maximal	en betriebli	ichen Dauerstı	omes erfolgt du	urch:
Beantragter Gr	enzstrom				
	System 1: System 2:				
Minimaler Bo	odenabstar	nd ermittel	t nach DIN VI	DE (1/11 HSP):	
		Mir	nimaler Bodena	abstand im Spani	nfeld: ca. ( <del>14,5 m</del> ) 14,0 m
Begrenzung o			ichen Dauerst	romes erfolgt di	urch:
Bemerkunge	n/Ergänzuı	ngen:			
					s. Rückseite

<sup>\*)</sup> der maximale betriebliche Dauerstrom ist durch eine technische Grenze festzulegen (z.B. thermisch maximal zulässiger Dauerstrom, maximal mögliche Übertragungsleistung, maximale Erzeugerleistung (Generatorleistung))



# **Mastbilder**

# 380-kV-Leitung Altheim – Matzenhof Teilabschnitt 1: 380-kV Leitung Altheim – Adlkofen, Ltg. Nr. B151

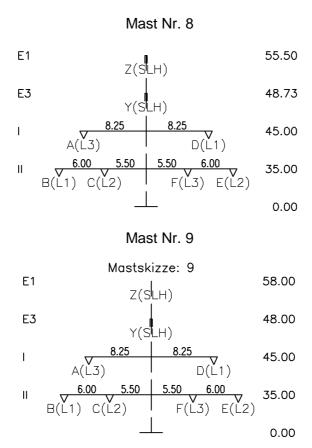

# Phasenanordnung gepl. Zustand:

System 1: 380-kV-SK 1: A (L3) / B (L1) / C (L2) System 2: 380-kV-SK 2: D (L1) / E (L2) / F (L3)

# Belegung:

Leiterseil System 1: 1 x 3 x 4 565-AL1/72-ST1A Leiterseil System 2: 1 x 3 x 4 565-AL1/72-ST1A

Erdseilluftkabel Y: 1 x AL3/A20SA 181/25 Erdseilluftkabel Z: 1 x AL3/A20SA 181/25 380-kV-Leitung Altheim - Matzenhof, Teilabschnitt 1: Altheim - Adlkofen, Ltg. Nr. B151


### Nachweis über die Einhaltung der E/M-Felder gem. 26. BlmSchV

# Maßgebender Immissionsort

# Gebäude Nr. 1, Gemarkung Wolfsbach, Flurstück 740

#### zwischen Mast Nr. 8 und Mast Nr. 9

#### von Mast 8

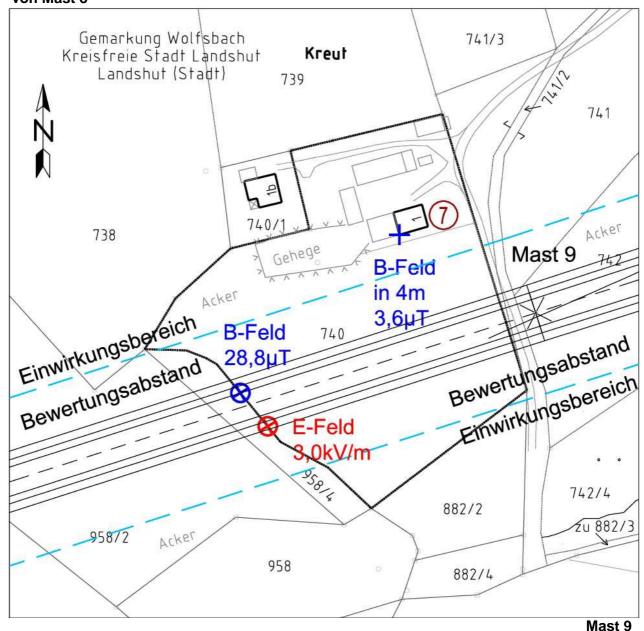

Maßstab 1:1000

# Legende:

→ Magnetische Flussdichte in 4 m über EOK/ Immissionsort
 ⋈ Magnetische Flussdichte in 1 m über EOK / Flurstück
 ⋈ Elektrische Feldstärke in 1 m über EOK / Flurstück

7 Immissionsort gem. 26. BlmSchV

#### Legende zum Lageplan

Im Lageplan ist folgendes dargestellt:

- der Standort der Anlage,
- die maßgebenden Immissionsorte (gem. § 3 Satz 1 und § 4) mit
  - ☑ den dort durch die Anlage zu erwartenden maximalen elektrischen Feldstärken und magnetischen Flussdichten
- die Standorte und Arten anderer eigener Niederfrequenzanlagen sowie der Niederfrequenzanlagen anderer Betreiber (soweit diese bekannt sind), die an den Immissionsorten relevante Immissionsbeiträge verursachen können.

## Bemerkungen/Ergänzungen:

Ergebnisse: von Mast 8 bis Mast 9

## 7) Gebäude Nr. 1, Gemarkung Wolfsbach, Flurstück 740

Abstand zum Objekt / (bezogen auf magnetisches Feld):

Mindestabstand vom linken Mast: (347,0) 354,3 m

Seitlicher Abstand zur Achse: (-61,1) -45,7 m (+ rechts, - links)

In 4 m Höhe über dem Erdboden am Gebäude beträgt die maximale:

magnetische Flussdichte elektrische Feldstärke (2,2) 3,6  $\mu$ T (0,2) 0,4 kV/m

Abstand zum Flurstück (bezogen auf magnetisches Feld):

Mindestabstand vom linken Mast: (281,2) 275,7 m

Seitlicher Abstand zur Achse: (+1,5) -5,5 m (+ rechts, - links)

In 1 m Höhe über dem Erdboden auf dem Flurstück beträgt die maximale:

magnetische Flussdichte (35,6) 28,8  $\mu$ T elektrische Feldstärke (3,6) 3,0 kV/m

**Grenzwerte** 

Nach der 26 BlmSchV:

magnetische Flussdichte 100 μT elektrische Feldstärke 5 kV/m

→ Uneingeschränkte Einhaltung der Grenzwerte der 26. BlmSchV

Immissionsbericht / Anlage 16.1.6\_7

**Berechnungsgröße:** ungestörtes magnetisches und elektrisches

Wechselfeld unter max. Last entsprechend DIN VDE 0848 und 26.

BImSchV, Frequenz 50 Hz

Ber. Lastfall: Leiterseil 80°C

Phasenanordnung (siehe Darstellung Mastbilder)

**Berechnungsgrundlage:** Berechnungen aus FM-Profil

**Berechnungsmethode:** als Horizontalschnitte 1,0 m und 4,0 m über Grund für die

magnetische Flussdichte und elektrische Feldstärke

**Berechnungsraster:** 1,0 m x 1,0m

**Programme:** FM-Profil der SPIE SAG

WinField Release 2019 der FGEU mbH

# Antragsunterlagen erstellt durch:

Firma SPIE SAG GmbH, CN&G | Bereich CeGIT Landshuter Straße 65 84030 Ergolding

> SPIE SAG GmbH GB-CN&G | CeGIT Landshuter Str. 65 84030 Ergolding

13.03.2020 Ergolding, <del>15.11.2013</del>

i.A. gez. Lucia Wandra

Ort, Datum

Unterschrift/ Stempel