

Regierungsbezirk Niederbayern
Landkreis Kelheim
Gemeinde Ihrlerstein
Gemarkung Neukelheim


Regierungsbezirk Niederbayern
Landkreis Kelheim
Gemeinde Ihrlerstein
Gemarkung Walldorf

Zeichenerklärung

	zu erwerbende Fläche		Zusammengehörigkeitsfall
	vorübergehend in Anspruch zu nehmende Fläche		Gemarkungsgrenze
			Flurstücksgrenze
			Flurstücknummer

176/3 2300 m²
2.3.1 234 m²

Gemarkung / Flurstück / Größe des Flurstücks
ld. Nr. in Grundverzeichnisse
2 Nr. des Grundverzeichnisses
3 Rd. Nr. des betroffenen Grundstückes
1 Teilfläche eines Grundstückes
* Summe der Teilflächen

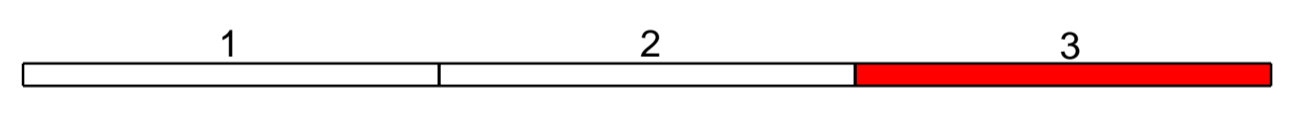

Staatliches Bauamt Landshut

Innere Regensburger Str. 7 - 8
84034 Landshut
Tel.: 08719254-001, Fax: 08719254-158, www.stbala.bayern.de

bearbeitet: Nov. 2021 Rohlfelder
gezeichnet: Nov. 2021 Maß/StraßB
geprüft: Nov. 2021 Kuffer
PSP Nr.: 8215-AL5A0116.00.00.10
Projekt: L2233_AUS_Kelheim-Interieur_FE

Nr.	Art der Änderung	Datum	Zeichen

Feststellungsentwurf

Straßenbauverwaltung Freistaat Bayern
Staatliches Bauamt Landshut

Unterlage / Blatt-Nr.: 10 / 3
Grunderwerbsplan

Straße / Abschn.-Nr. / Station: St 2233_300_0.210 - St 2233_320_0.956
PROJIS-Nr.: --

Maßstab: 1 : 1000

**St 2233 Kelheim - St 2660 (Hemau)
Ausbau Kelheim - Ihrlerstein**

Bau-km 0+400 bis 2+540

aufgestellt:
Staatliches Bauamt Landshut

Bayernsforster, Baudirektor
Landshut, den 19.11.2021

mit Roteintragung(en)

Festgestellt gem. Art. 20 Abs. 1 BayStrWG
durch Beschluss vom 21.12.2023
Nr. 31 / 32 - 4354.B3.3 - 39 / St 2233
Regierung von Niederbayern
Landshut, 21.12.2023
gez.:
Hübner
Oberregierungsrat