Legende

Legendeninhalte siehe Legendenblatt 0/14

1. Tektur

- Antragstrasse 380kV+110 kV mit Schutzstreifen und Baufeld und Zuwegung
- Zuwegung neu
- Zuwegung entfällt

Übersichtslageplan der Blattschnitte

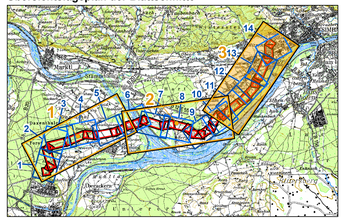

Quelle: Topkarte 1:100.000, Bayerische Vermessungsverwaltung

EP 00 = Übersichtsblattnummer, Maßstab 1:5.000 Eger & Partner

TP 00-00 = Blattschnittnummer Maßstab 1:2.000 Eger & Partner

= Beinhaltende Blattschnittnummern der technischen Planung Maßstab 1:2.000 (vollständig und/oder angeschnitten) in den Blattschnitten von Eger & Partner

EP 1 =	TP 1-4	EP 8 =	TP 13-16
EP 2 =	TP 3-7	EP 9 =	TP 15-20
EP 3 =	TP 4-7	EP10 =	TP 19-23
EP 4 =	TP 6-8	EP11 =	TP 21-24
EP 5 =	TP 7-10	EP12 =	TP 23-27
EP 6 =	TP 9-13	EP13 =	TP 24-29
EP 7 =	TP 11-15	EP14 =	TP 27-30

Unterlage Nr. 13.2.1

OMV

380-KV-Anschlussleitung KW Haiming - UW Simbach

Landschaftspflegerischer Begleitplan

Bestandsplan - Übersicht

1.Tektur

1:5.000

0 125 250 500 750 m

Blatt 3 / 3

Vorhabensträgerin: OMV Kraftwerk Haiming GmbH, Haiminger Straße 1, D-84489 Burghausen

Generalplaner: FICHTNER GMBH & Co. KG, Sarweystraße 3, 70191 Stuttgart

Planfeststellungsunterlage

Aufgestellt
Burghausen, ~~01.06.2012~~ Juli 2013

Firma: EGER & PARTNER, Ausstraße 25, 86153 Augsburg

Maßstab: 1:5000

Einheit: Meter

	Datum	Name
Bearb.	23.07.2013	Krörner
Gepr.	23.07.2013	Dinger
Zustand		
Org.-Einheit NAL		

Zust.	Änderung	Datum	Name
1	Änd. Trassenverl.	23.07.13	UN
	Ref.Nr.E.1.1.04.5.1.1		
	2. Beteiligung M.U.V.		
	1. Beteiligung M.U.V.		

Blatt: 3/3

P:\09\0923\ESRI\Steuerung\13_2_1_LBP_Bestandsplan_Uebersicht_M5000_B3_3_TEKTUR1.mxd