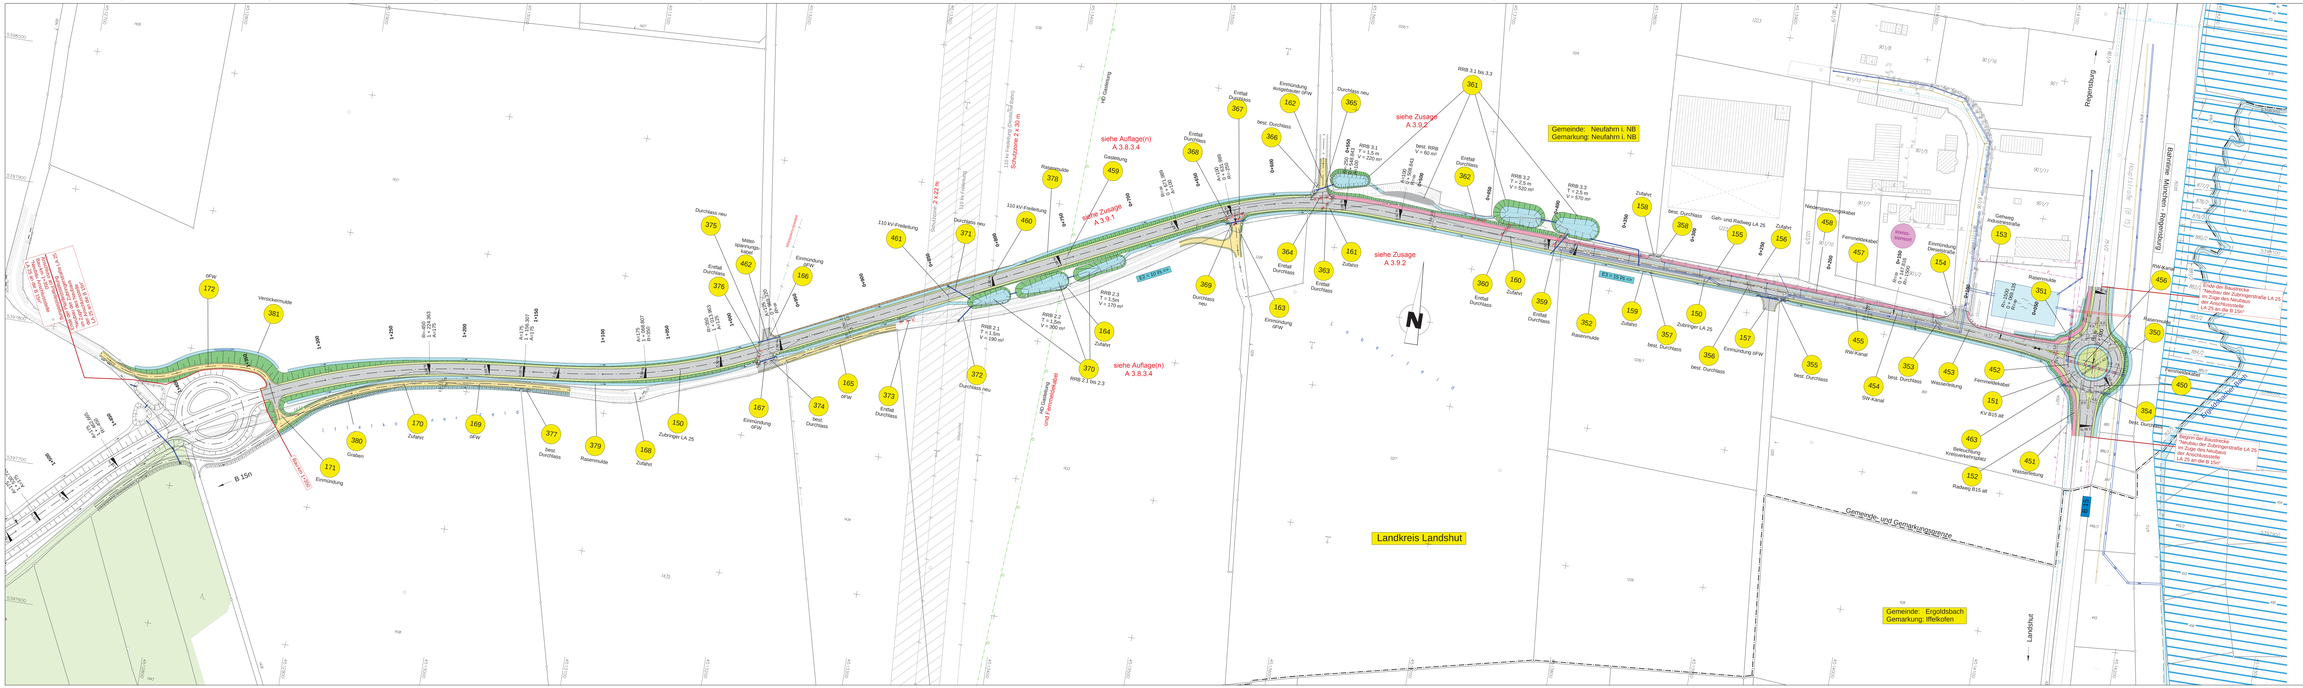

BAUER
Büro Prof. Dr.-Ing. Hans Bauer
Landshut

D-84030 Landshut
Tel.: +49 871 972810-0
Fax: +49 871 972810-10
www.bbi-ingenieure.de

		Datum	Zeichen
bearbeitet:		Juni 14	Meier
geprüft/ref:		Juni 14	Meier
gezeichnet:		Juni 14	Pritscher

Landkreis Landshut

Tiefbauamt
Georg-Ploechl-Straße 25
84034 Landshut
Tel.: 0871/408-5851
Fax.: 0871/408-5849

bearbeitet:		
gezeichnet:		
geprüft:		

Dateiname:

Nr.	Art der Änderung	Datum	Zeichen

FESTSTELLUNGSENTWURF

mit Roteintragung(en)

Unterlage / Blatt-Nr.: 5 / 1
Lageplan Teil 1
Zubringerstraße

Maßstab: 1 : 1000

Neubau der Zubringerstraße LA 25
im Zuge des Neubaus der Anschluss-
stelle LA 25 an die B 15n

aufgestellt:
Landshut, den 23.06.2014
LANDRATSAMT LANDSHUT
Im Auftrag:
Landshut, den 23.06.2014

Tiefbauabteilung: Rottenburg, den 23.06.2014
Abteilungsleiter:
Landshut, den 23.06.2014

Regierung von Niederbayern
Landshut, I E 8 W
gez.: Edhofer
LRD Regierungsdirektor

Plotdatum: 06.06.2014