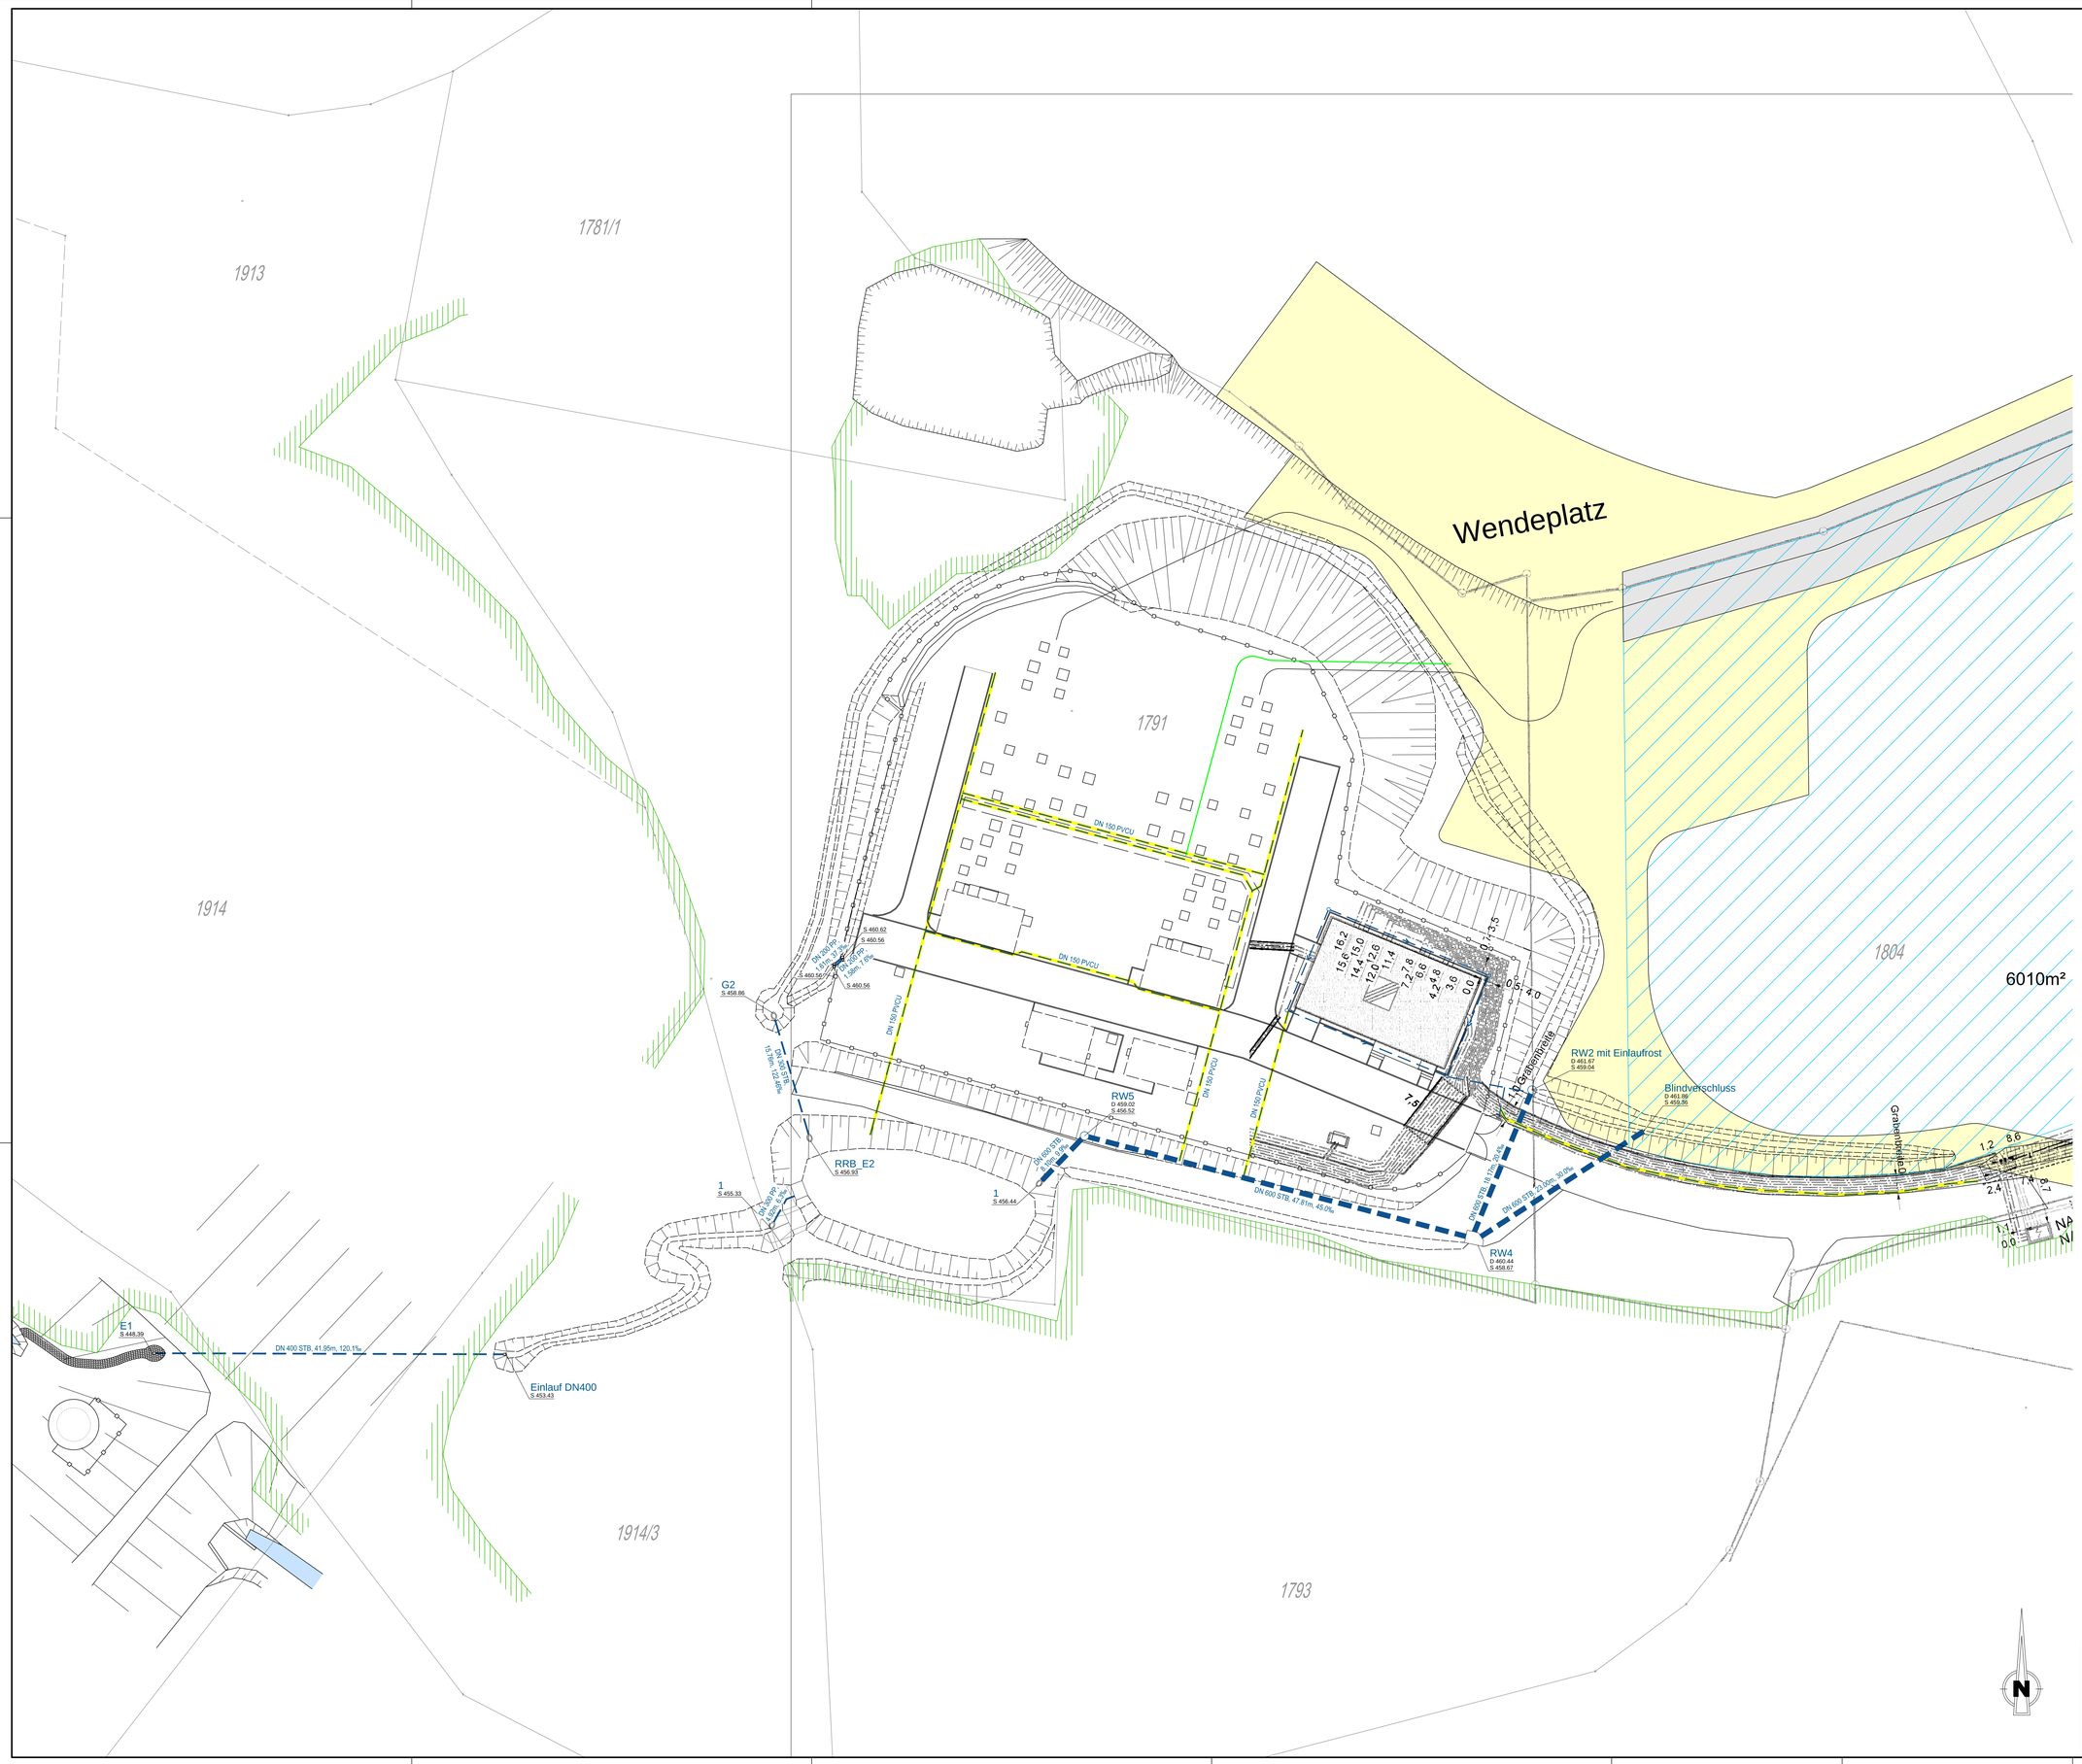

ZEICHENERKLÄRUNG

- bestehender Regenwasserkanal
- bestehende Drainageleitungen
- DN 200 STZ, 10.00m, 5.0‰ — Nennweite, Material, Haltungslänge und Gefälleangabe
- 1, D 000.00, S 000.00 — Schachtnummer, Deckeloberkante und Sohle in m ü. NN
- Einfriedung (Bestand)
- Graben-Vorflut

KEHRER-PLANUNG
LAPPERSDORFER STR. 28 93059 REGENSBURG
TELEFON 0941/830319-0, TELEFAX 0941/830319-34
OFFICE@KEHRER-PLANUNG.DE WWW.KEHRER-PLANUNG.DE

PROJEKT: Neubau eines 110/20 kV-Umspannwerkes mit Neubau eines 20 kV-Schalthauses, Einfriedung und Geländebearbeitung in 84367 Tann	DATUM: 21.11.2016	
	GEZ: Binder	
	MASSTAB: 1 : 250	
INHALT / BAUTEIL: Bestandsplan	PROJEKT-NR.: 14843	PLAN-NR.: B1

Zugehörigkeit			Verweis	Maßstab 1:250	Format A0
Technische Referenz	Erstellt durch KEHRER-PLANUNG	Genehmigt von	Erstelldatum 21.11.2016	Dokumentenstatus	Zähltel Blatt
bayernwerk	Objektname UW Tann				
	Klassifikation - Dokumentenart Lageplan				
Mandt.-Nr.	Titel Bestandsplan				Projektplan